

OSIEDLE HARMONIA W PILAWIE



**GEODEZYJNA INWENTARYZACJA
POWYKONAWCZA MIESZKANIA
OSIEDLE HARMONIA W PILAWIE ETAP B
JED.EW. 140310_4 PILAWA
OBRĘB 0001 PILAWA
POWIERZCHNIA I UKŁAD POMIESZCZEŃ LOKALU MIESZKALNEGO**

**STAROSTWO POWIATOWE
w GARWOLINIE**

08-400 Garwolin, ul. Mazowiecka 2f
tel./fax (25) 68-43-010



Załącznik niniejszy stanowi integralną część

ZASADZENIA
B. 705.228.2025.MK
z dnia 07.07.2025

Budynek: B
Piętro: 0
Nr mieszkania: M 9

Lp.	Pomieszczenie	Powierzchnia:
9/1.	Salon z aneks. kuch.	26,47 m ²
9/2.	Pokój	13,42 m ²
9/3.	Łazienka	3,85 m ²

Powierzchnia mieszkania **43,74 m²**

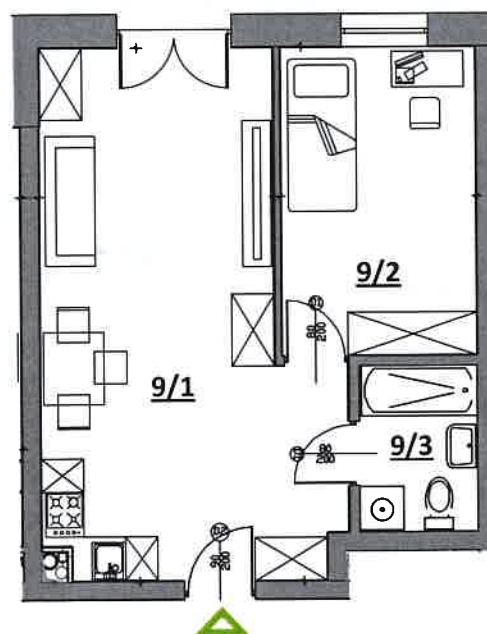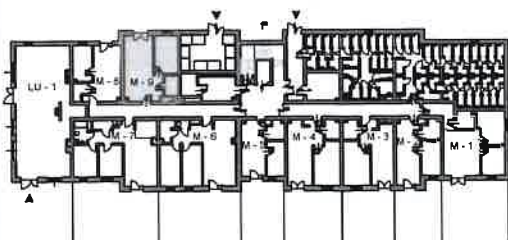

Powierzchnia użytkowa jest określona zgodnie z rozporządzeniem Ministra rozwoju z dn. 11 września 2020 r. w sprawie szczegółowego zakresu i formy projektu budowlanego (d.z.u. 2022 poz. 1679) oraz z ustawą z dn. 21 czerwca 2001 r. o ochronie praw lokatorów, mieszkaniowym zasobie gminy i o zmianie kodeksu cywilnego (d.z. u. 2001 nr 71 poz. 733, t.j. d.z.u. z 2020 r. poz.611), stanowi sumę powierzchni pomieszczeń lokalu mieszkalnego mierzonej w stanie wykończonym, na poziomie podłogi, nie licząc listew przypodłogowych, progów itp. do powierzchni użytkowej nie są wliczane powierzchnie otworów na okna i drzwi oraz nisze w elementach zamykających.

TO-GEO USŁUGI GEODEZYJNE Tomasz Piętka
Gocław ul. Lipowa 46, 08-440 Pilawa REGON 143188004 NIP 826-177-57-09