


OSIEDLE HARMONIA W PILAWIE



GEODEZYJNA INWENTARYZACJA
POWYKONAWCZA MIESZKANIA
OSIEDLE HARMONIA W PILAWIE ETAP B
JED.EW. 140310_4 PILAWA
OBRĘB 0001 PILAWA
POWIERZCHNIA I UKŁAD POMIESZCZEŃ LOKALU MIESZKALNEGO

Budynek: B
Piętro: +1
Nr mieszkania M 10

Lp.	Pomieszczenie	Powierzchnia:
10/1.	Salon z aneks. kuch.	24,29 m ²
10/2.	Pokój	13,60 m ²
10/3.	Łazienka	3,72 m ²
Powierzchnia mieszkania		41,61 m²
10/4.	Balkon	5,82 m ²

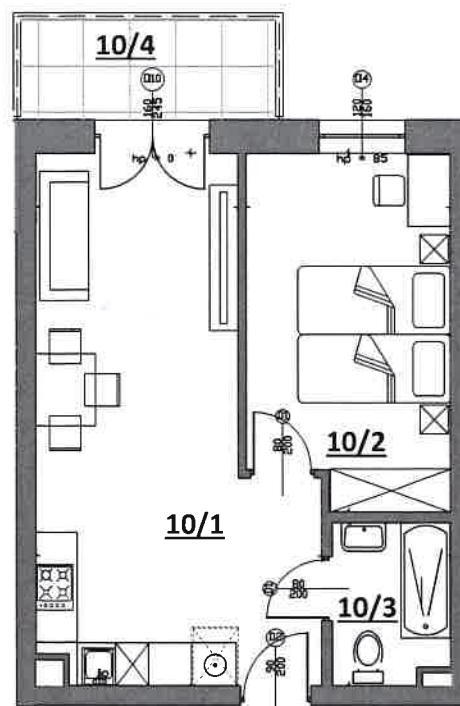

Powierzchnia użytkowa jest określona zgodnie z rozporządzeniem Ministra rozwoju z dn. 11 września 2020 r. w sprawie szczegółowego zakresu i formy projektu budowlanego (dz.u. 2022 poz. 1679) oraz z usługą z dn. 21 czerwca 2001 r. o ochronie praw lokatorów, mieszkaniowym zasobie gminy i o zmianie kodeksu cywilnego (dz. u. 2001 nr 71 poz. 733, tj. dz.u. z 2020 r. poz.611). stanowi sumę powierzchni pomieszczeń lokalu mieszkalnego mierzonej w stanie wykończonym, na poziomie podłogi, nie licząc listew przypodłogowych, progów itp. do powierzchni użytkowej nie są wliczane powierzchnie otworów na okna i drzwi oraz nisze w elementach zamykających.

To-GEO USŁUGI GEODEZYJNE Tomasz Piętka
Gociław ul. Lipowa 46, 08-440 Pilawa REGON 143188004 NIP 826-177-57-09

1. POMIAR WYKONANO DALMIERZEM LASEROWYM
SPEŁNIAJĄCYM NORME ISO 16331-1 - Leica DISTO™ D210
2. PRZEDSTAWIONE NA RZUCIE UMIEBLOWANIE I URZĄDZENIA
PEŁNIA ROLĘ POGŁODOWĄ.
3. WYMIARY OKIEN I DRZWI SĄ PODANE POGŁODOWO W
ŚWIECIE MURU.

Potwierdzam zgodność ze stanem faktycznym.
dn. 06.06.2025r.