



OSIEDLE HARMONIA W PILAWIE



GEODEZYJNA INWENTARYZACJA
POWYKONAWCZA MIESZKANIA
OSIEDLE HARMONIA W PILAWIE ETAP B
JED.EW. 140310_4 PILAWA
OBRĘB 0001 PILAWA
POWIERZCHNIA I UKŁAD POMIESZCZEŃ LOKALU MIESZKALNEGO

Budynek: B
Piętro: +1
Nr mieszkania M 19

Lp.	Pomieszczenie	Powierzchnia:
19/1.	Korytarz	6,40 m ²
19/2.	Salon z aneks. kuch.	23,96 m ²
19/3.	Łazienka	2,68 m ²
Powierzchnia mieszkania		33,04 m²
19/4.	Balkon	5,80 m ²

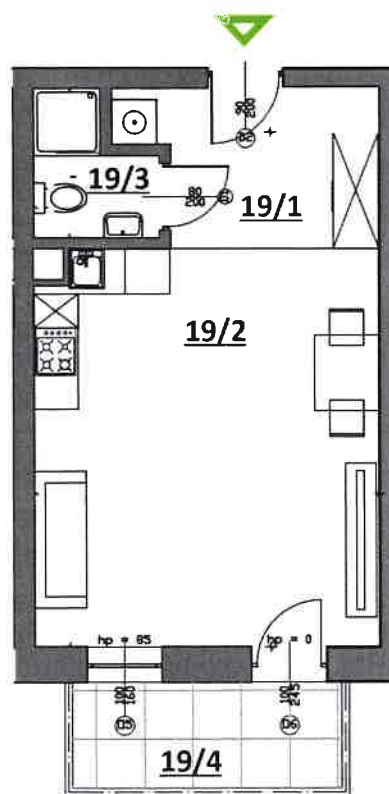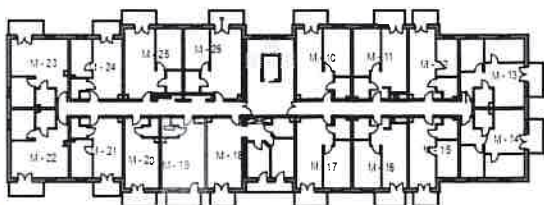

Powierzchnia użytkowa jest określona zgodnie z rozporządzeniem Ministra rozwoju z dn. 11 września 2020 r. w sprawie szczegółowego zakresu i formy projektu budowlanego (dz.u. 2022 poz. 1679) oraz z ustawą z dn. 21 czerwca 2001 r. o ochronie praw lokatorów, mieszkaniowym zasobie gminy i o zmianie kodeksu cywilnego (dz. u. 2001 nr 71 poz. 733, tj. dz.u. z 2020 r. poz.611), stanowi sumę powierzchni pomieszczeń lokalu mieszkalnego mierzonej w stanie wykończonym, na poziomie podłogi, nie licząc listew przypodłogowych, progów itp. do powierzchni użytkowej nie są wliczane powierzchnie otworów na okna i drzwi oraz nisz w elementach zamykających.

TŁ-GEO USŁUGI GEODEZYJNE Tomasz Piętko
Gocław ul. Lipowa 46, 08-440 Piława REGON 143188004 NIP 826-177-57-09

1. POMIAR WYKONANO DARMIERZEM LASEROWYM
SPELNIAJACYM NORME ISO 16331-1 -Leica DISTO D210
2. PRZEDSTAWIONE NA RZUCIE UMEBLOWANIE I URZADZENIA
PELNIĄ ROLĘ POGLÓDOWĄ
3. WYMIARY OKIEN I DRZWI SĄ PODANE POGLÓDOWO W
SWIETLE MURU.

Potwierdzam zgodność ze stanem faktycznym.
dn. 06.06.2025r.