

OSIEDLE HARMONIA W PILAWIE



GEODEZYJNA INWENTARYZACJA

POWYKONAWCZA MIESZKANIA

OSIEDLE HARMONIA W PILAWIE ETAP B

JED.EW. 140310_4 PILAWA

OBRĘB 0001 PILAWA

POWIERZCHNIA I UKŁAD POMIESZCZEŃ LOKALU MIESZKALNEGO

Budynek:

B

Piętro:

+1

Nr mieszkania

M 25

Lp.	Pomieszczenie	Powierzchnia:
-----	---------------	---------------



25/1.	Salon z aneks. kuch.	26,35 m ²
-------	----------------------	----------------------

25/2.	Pokój	13,37 m ²
-------	-------	----------------------

25/3.	Łazienka	3,69 m ²
-------	----------	---------------------

Powierzchnia mieszkania	43,41 m²
--------------------------------	----------------------------

25/4.	Balkon	5,82 m ²
-------	--------	---------------------

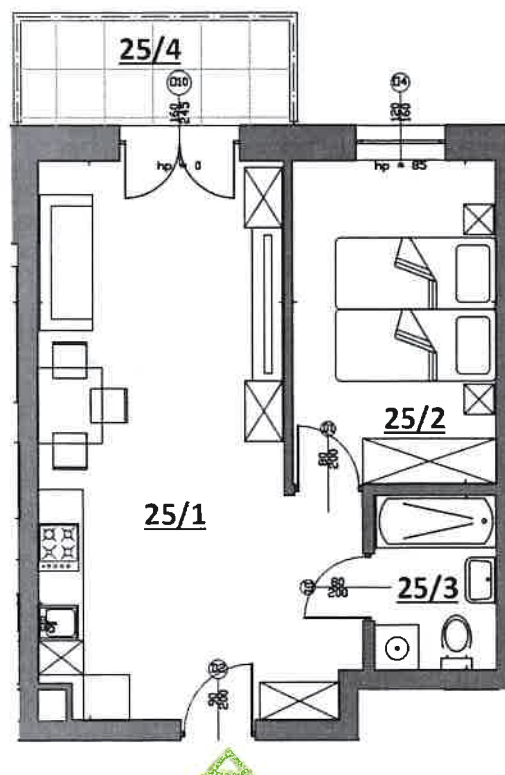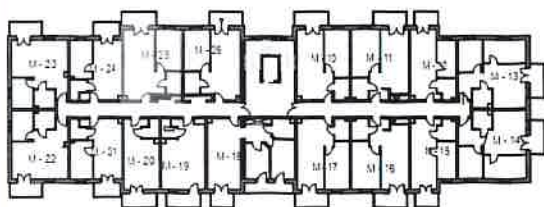

Powierzchnia użytkowa jest określona zgodnie z rozporządzeniem Ministra rozwoju z dn. 11 września 2020 r. w sprawie szczegółowego zakresu i formy projektu budowlanego (dz.u. 2022 poz. 1679) oraz z uślawą z dn. 21 czerwca 2001 r. o ochronie praw lokatorów, mieszkaniowym zasobie gminy i o zmianie kodeksu cywilnego (dz. u. 2001 nr 71 poz. 733, l.j. dz.u. z 2020 r. poz. 611), stanowi sumę powierzchni pomieszczeń lokalu mieszkalnego mierzonej w stanie wykończonym, na poziomie podłogi, nie licząc listew przypodłogowych, progów itp. do powierzchni użytkowej nie są wliczane powierzchnie otworów na okna i drzwi oraz nisze w elementach zamykających.

To-GEO USŁUGI GEODEZYJNE Tomasz Piętka

Gocław ul. Lipowa 46, 08-440 Pilawa REGON 143188004 NIP 826-177-57-09

1. POMIAR WYKONANO DALMIERZEM LASEROWYM
SPEŁNIAJĄCYM NORME ISO 16331-1 - Leica DISTO D210
2. PRZEDSTAWIONE NA RZUCIE UMIEŚLOWANIE I URZĄDZENIA
PEŁNIA ROLĘ POŁŁODOWA
3. WYMIARY OKIEN I DRZWI SĄ PODANE POŁŁODOWO W
ŚWIEŁE WŁURU.

Potwierdzam zgodność ze stanem faktycznym.
dn. 06.06.2025r.