



OSIEDLE HARMONIA W PILAWIE



**GEODEZYJNA INWENTARYZACJA
POWYKONAWCZA MIESZKANIA
OSIEDLE HARMONIA W PILAWIE ETAP B
JED.EW. 140310_4 PILAWA
OBRĘB 0001 PILAWA
POWIERZCHNIA I UKŁAD POMIESZCZEŃ LOKALU MIESZKALNEGO**

Budynek: B
Piętro: +2
Nr mieszkania M 36

Lp.	Pomieszczenie	Powierzchnia:
36/1.	Korytarz	6,42 m ²
36/2.	Salon z aneks. kuch.	23,72 m ²
36/3.	Łazienka	2,68 m ²
Powierzchnia mieszkania		32,82 m²
36/4.	Balkon	6,00 m ²

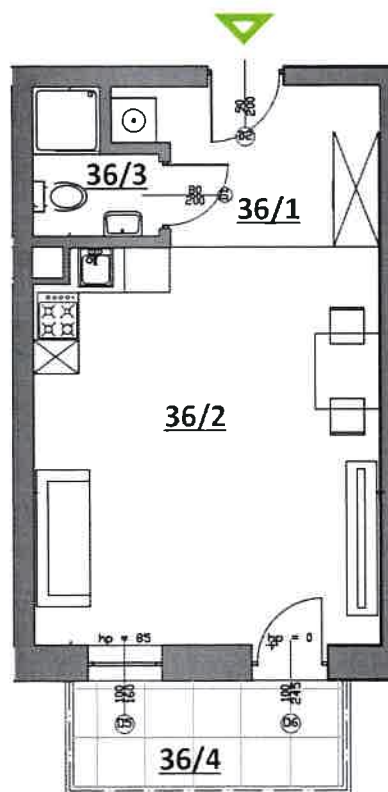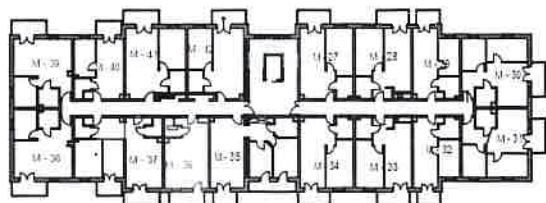

Powierzchnia użytkowa jest określona zgodnie z rozporządzeniem Ministra rozwoju z dn. 11 września 2020 r. w sprawie szczegółowego zakresu i formy projektu budowlanego (dz.u. 2022 poz. 1679) oraz z usługą z dn. 21 czerwca 2001 r. o ochronie praw lokatorów, mieszkaniowym zasobie gminy i o zmianie kodeksu cywilnego (dz. u. 2001 nr 71 poz. 733, tj. dz.u. z 2020 r. poz. 611), stanowi sumę powierzchni pomieszczeń lokalu mieszkalnego mierzonej w stanie wykończonym, na poziomie podłogi, nie licząc listew przypodłogowych, progów itp. do powierzchni użytkowej nie są wliczane powierzchnie otworów na okna i drzwi oraz nisze w elementach zamykających.

To-GEO USŁUGI GEODEZYJNE Tomasz Piętko
Gociław ul.Lipowa 46,08-440 Piława REGON 143188004 NIP 826-177-57-09

1. POMIAR WYKONANO DARMIERZEM LASEROWYM
SPELNIAJACYM NORME ISO16331-1-Leica DISTO D210
2. PRZEDSTAWIONE NA RZUCIE UMIEBLOWANIE I URZADZENIA
PELNIĄ ROLĘ POGLODOWĄ
3. WYMIARY OKIEN I DRZWI SĄ PODANE POGLODOWO W
SWIETLE MURU

Potwierdzam zgodność ze stanem faktycznym.
dn. 06.06.2025r.