

OSIEDLE HARMONIA W PILAWIE





**GEODEZYJNA INWENTARYZACJA
POWYKONAWCZA MIESZKANIA
OSIEDLE HARMONIA W PILAWIE ETAP B
JED.EW. 140310_4 PILAWA
OBRĘB 0001 PILAWA
POWIERZCHNIA I UKŁAD POMIESZCZEŃ LOKALU MIESZKALNEGO**

Budynek: B
Piętro: +3
Nr mieszkania M 49

Lp.	Pomieszczenie	Powierzchnia:
49/1.	Salon z aneks. kuch.	23,92 m ²
49/2.	Pokój	13,48 m ²
49/3.	Łazienka	3,60 m ²

Powierzchnia mieszkania 41,00 m²
49/4. Balkon 5,60 m²

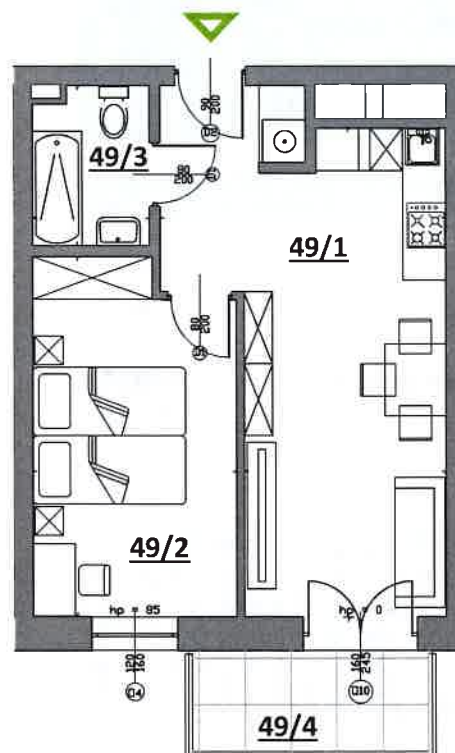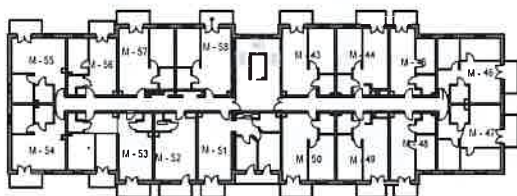

Powierzchnia użytkowa jest określona zgodnie z rozporządzeniem Ministra rozwoju z dn. 11 września 2020 r. w sprawie szczegółowego zakresu i formy projektu budowlanego (dz.u. 2022 poz. 1679) oraz z ustawą z dn. 21 czerwca 2001 r. o ochronie praw lokatorów, mieszkaniowym zasobie gminy i o zmianie kodeksu cywilnego (dz. u. 2001 nr 71 poz. 733, tj. dz.u. z 2020 r. poz.611). stanowi sumę powierzchni pomieszczeń lokalu mieszkalnego mierzonej w stanie wykończonym, na poziomie podłogi, nie licząc ławek przypodłogowych, progów itp. do powierzchni użytkowej nie są wliczane powierzchnie otworów na okna i drzwi oraz nisz w elementach zamykających.

To-GEO USŁUGI GEODEZYJNE Tomasz Piętka
Gociław ul.Lipowa 46,08-440 Piława REGON 143188004 NIP 826-177-57-09

1. POMIAR WYKONANO DALMIERZEM LASEROWYM
SPEŁNIAJĄCYM NORME ISO16331-1 -Leica DISTO™ D210
2. PRZEDSTAWIONE NA RZUCIE UMEBLOWANIE I URZĄDZENIA
PEŁNIA ROLĘ POGLĄDOWĄ.
3. WYMIARY OKIEN I DRZWI SĄ PODANE POGLĄDOWO W
ŚWIELE MURU.

Potwierdzam zgodność ze stanem faktycznym.
dn. 06.06.2025r.